




1 LIGAÇÃO-CRUSETA

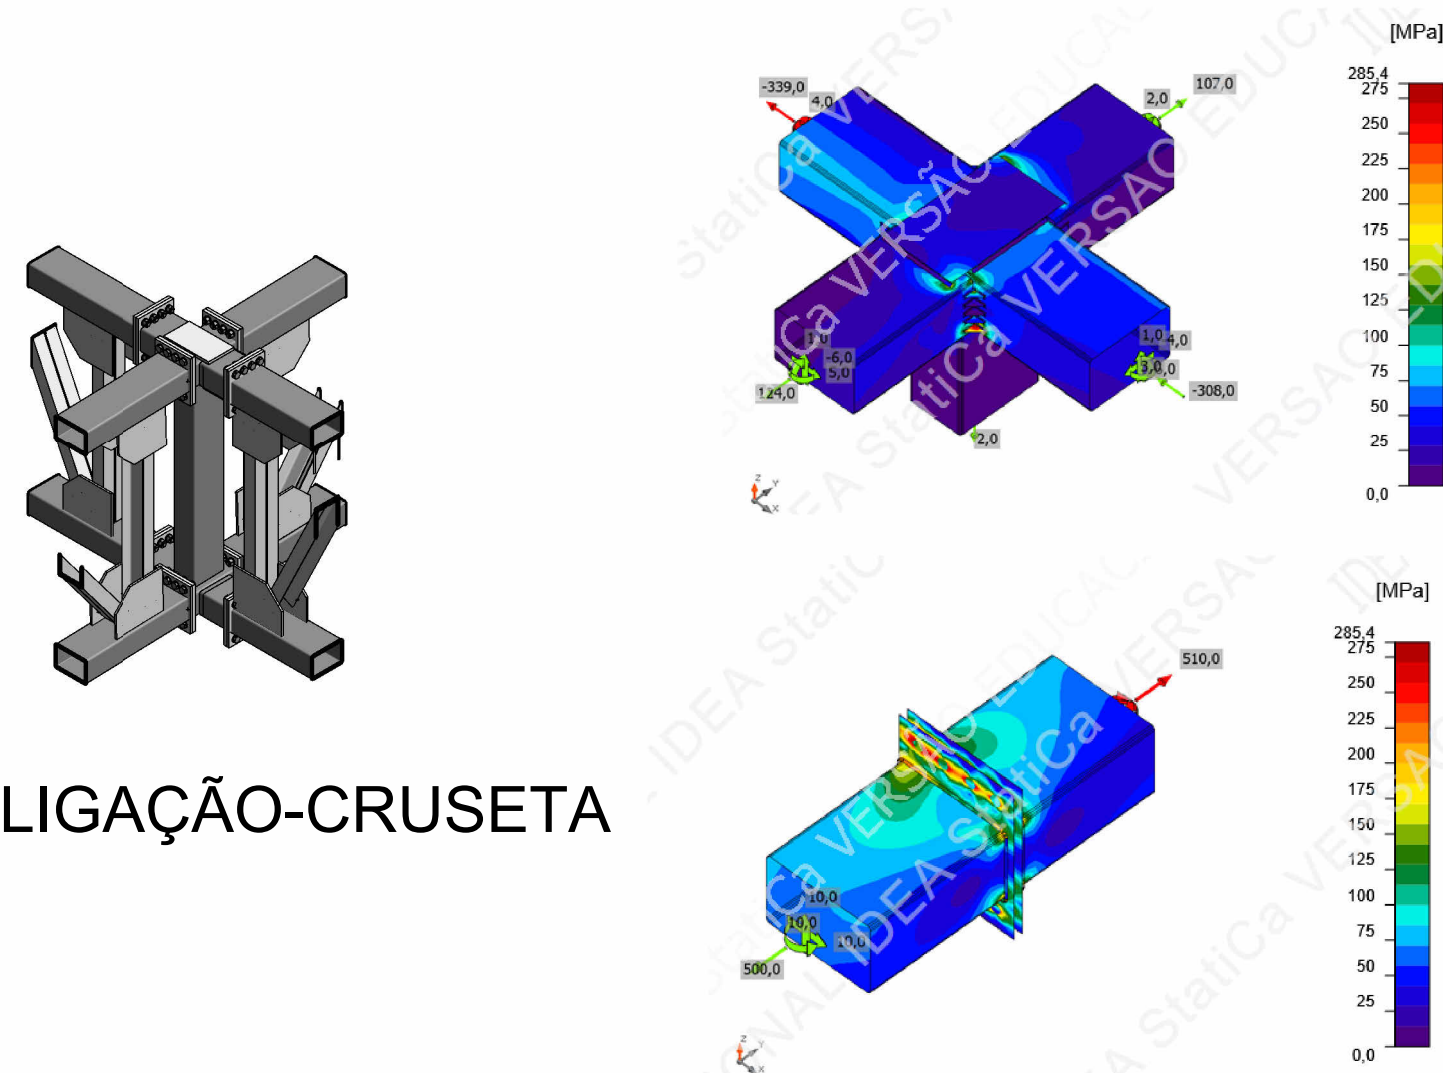


3 APOIO_TRELIÇA_PRINCIPAL-TIPO-1

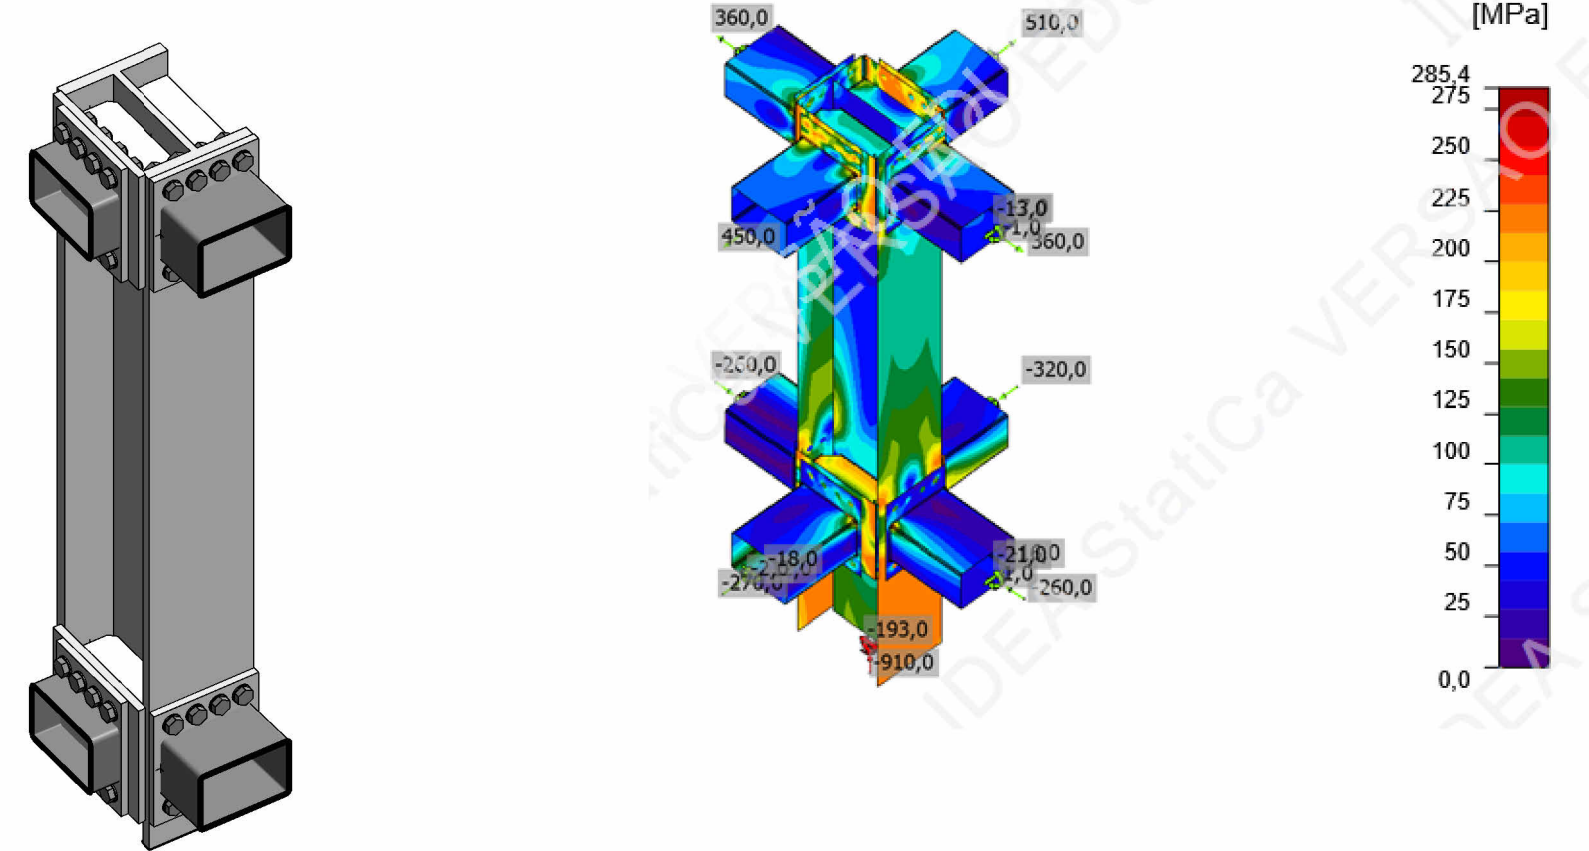

2 PILAR_CANTO

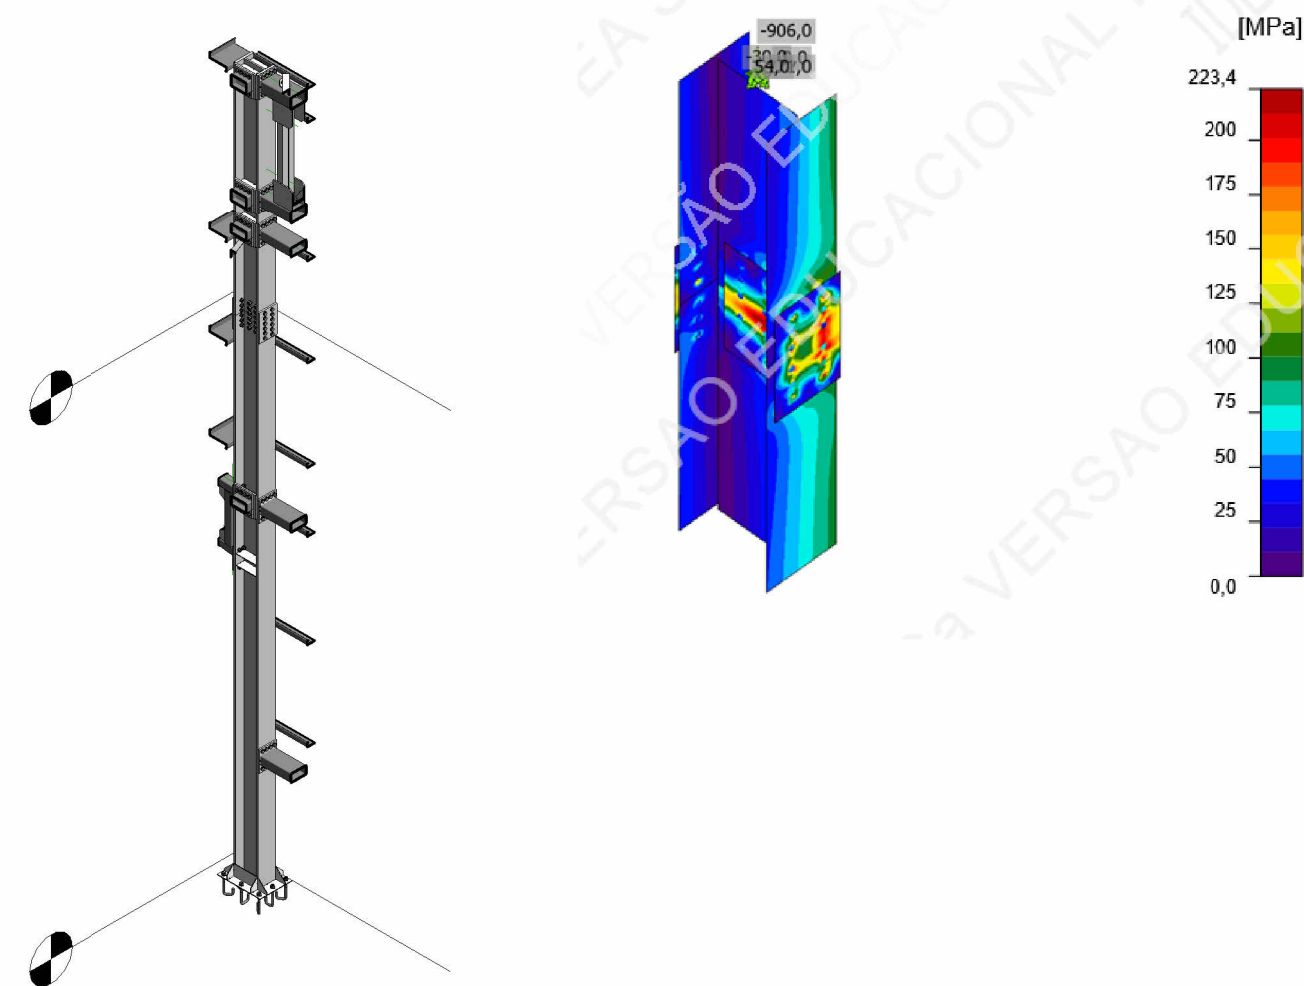

4 LIGAÇÃO-CENTRO TRELIÇA

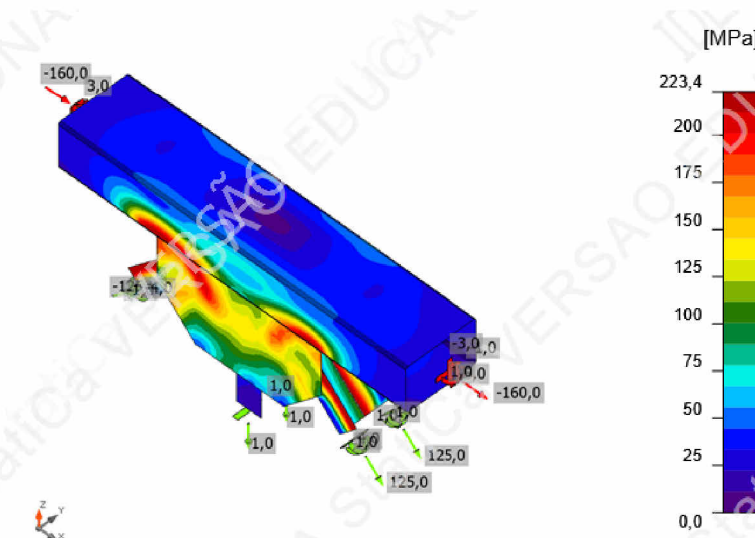

TÍTULO:

Ligações

DISCIPLINA:

Ligações

UNIDADE:

m

REVISÃO:

00

ESCALA:

INDICADA

ETAPA:

ASBUILT